


LOKALE 1-17

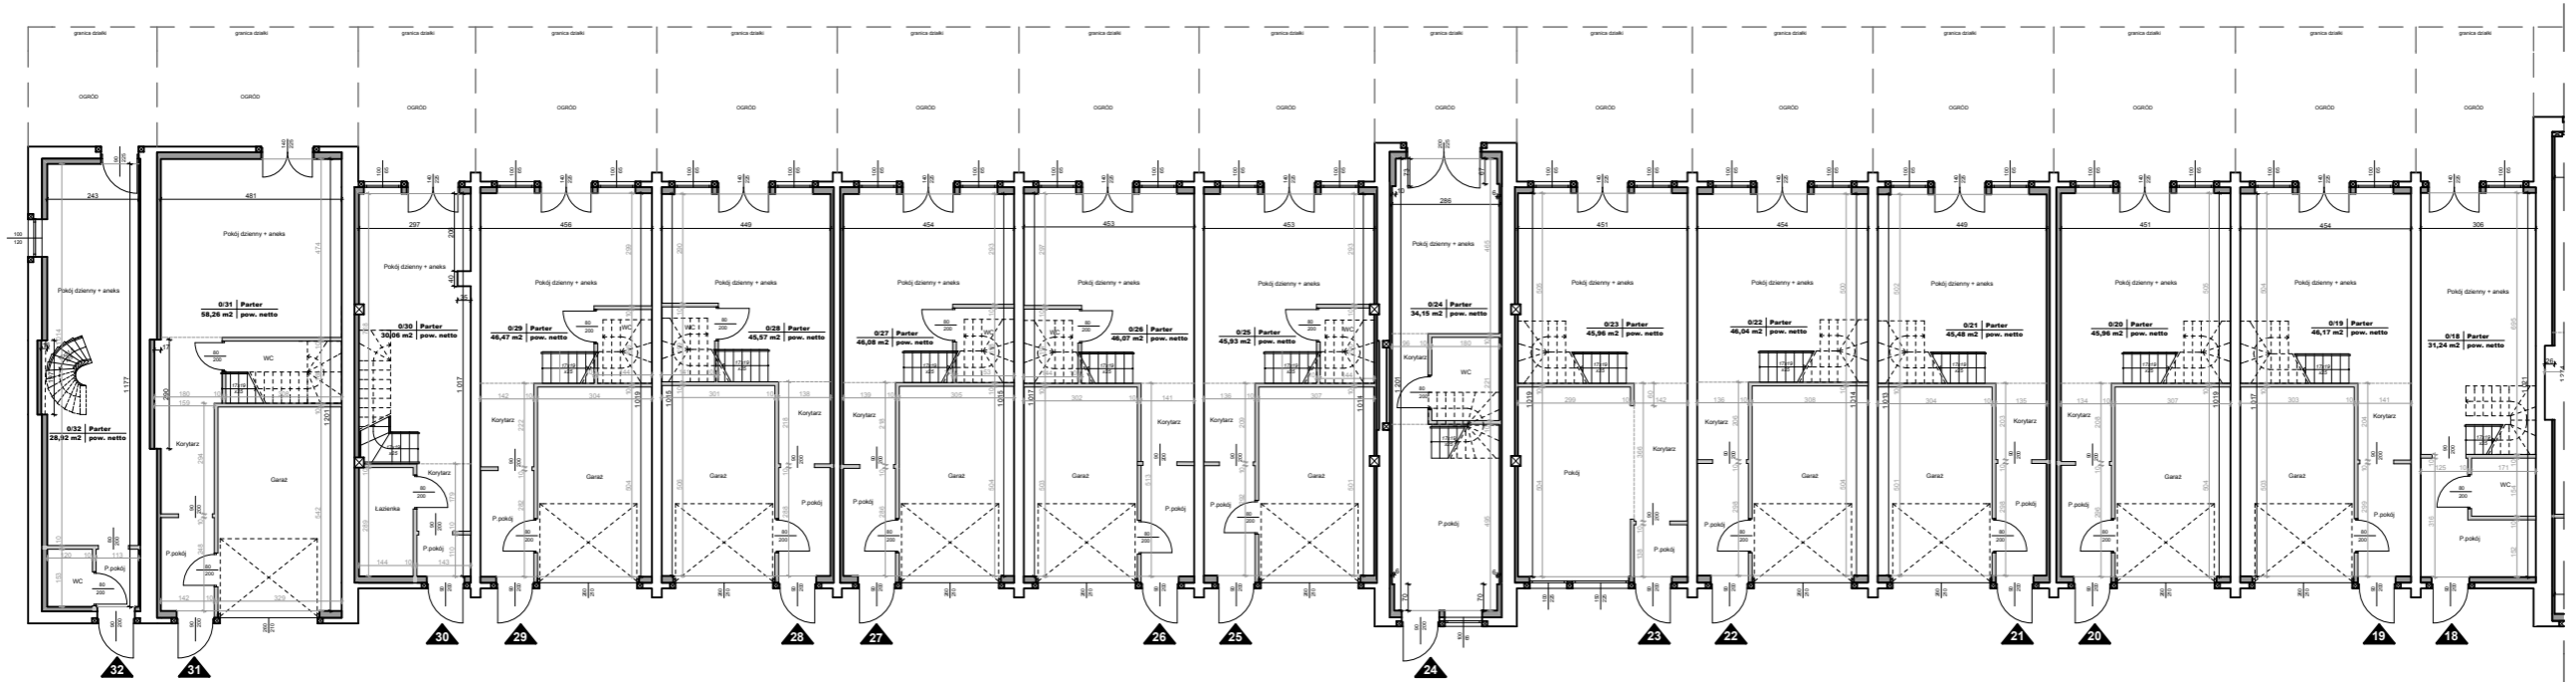

LOKALE 18-32

lines
ARCHITEKCI

Gdanska 128
85-021 Bydgoszcz
tel 052 5820 860
fax 052 5820 864
www.lines.pl
studio@lines.pl

INWESTOR :
„ELITA INWEST” ANDRZEJ KRIUKOW os. Stare Żegrze 87/5, 61-249 POZNAŃ

OBIEKT :
Dokumentacja powykonawcza budynków mieszkalnych jednorodzinnych w zabudowie szeregowej

ADRES :
ul. Powstańców Warszawy, 85-681 Bydgoszcz dz. nr 6/25 obr. 124

PROJEKTANT :
mgr inż. arch. Bartosz Kamiński
upr. Nr KPOKK IA 02/2003
Członek Izby Architektów nr0197

NUMER RYS :
A2

NAZWA RYS :
RZUT PARTERU

SKALA :
1:150

BRANŻA :
architektura

ETAP :
dokumentacja powykonawcza

DATA :
12.05.2014

© Niniejsze opracowanie podlega ustawie o prawie autorskim i prawach pokrewnych. Żadna jego część nie może być powielana, przetwarzana, ani udostępniana osobom trzecim bez zgody autorów projektu