


LOKALE 1-17

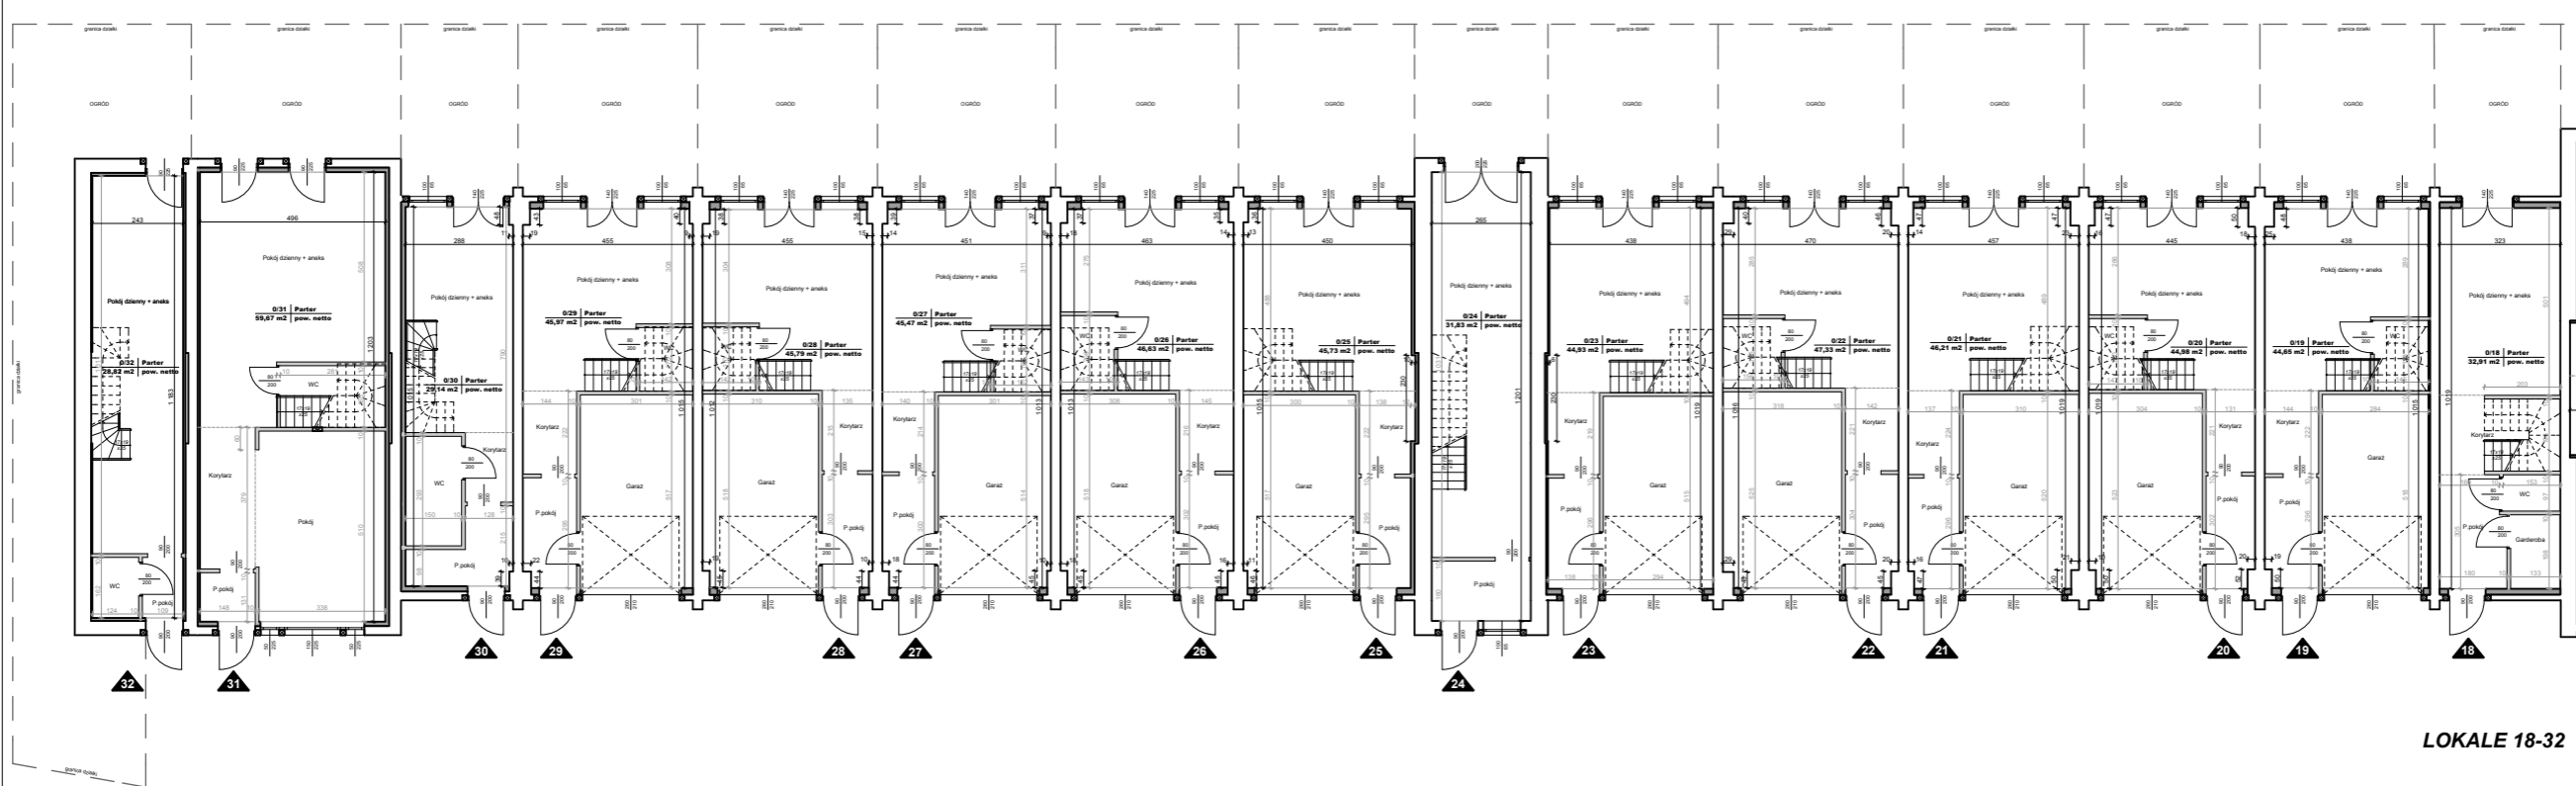

LOKALE 18-32

lines
ARCHITEKCI

Gdanska 128
85-021 Bydgoszcz
tel 052 5820 860
fax 052 5820 864
www.lines.pl
studio@lines.pl

INWESTOR :

„ELITA INWEST” ANDRZEJ
KRIUKOW os. Stare Żegrze 87/5,
61-249 POZNAŃ

OBIEKT :

Dokumentacja powykonawcza
budynków mieszkalnych
jednorodzinnych w zabudowie
szeregowej

ADRES :

ul. Powstańców Warszawy,
85-681 Bydgoszcz
dz. nr 6/25 obr. 124

PROJEKTANT :

mgr inż. arch. Bartosz Kamiński
upr. Nr KPOKK IA 02/2003
Członek Izby Architektów nr0197

NUMER RYS :

A4

NAZWA RYS :

RZUT PARTERU "B"

SKALA :

1:150

BRANŻA :

architektura

ETAP :

dokumentacja powykonawcza

DATA :

12.05.2014